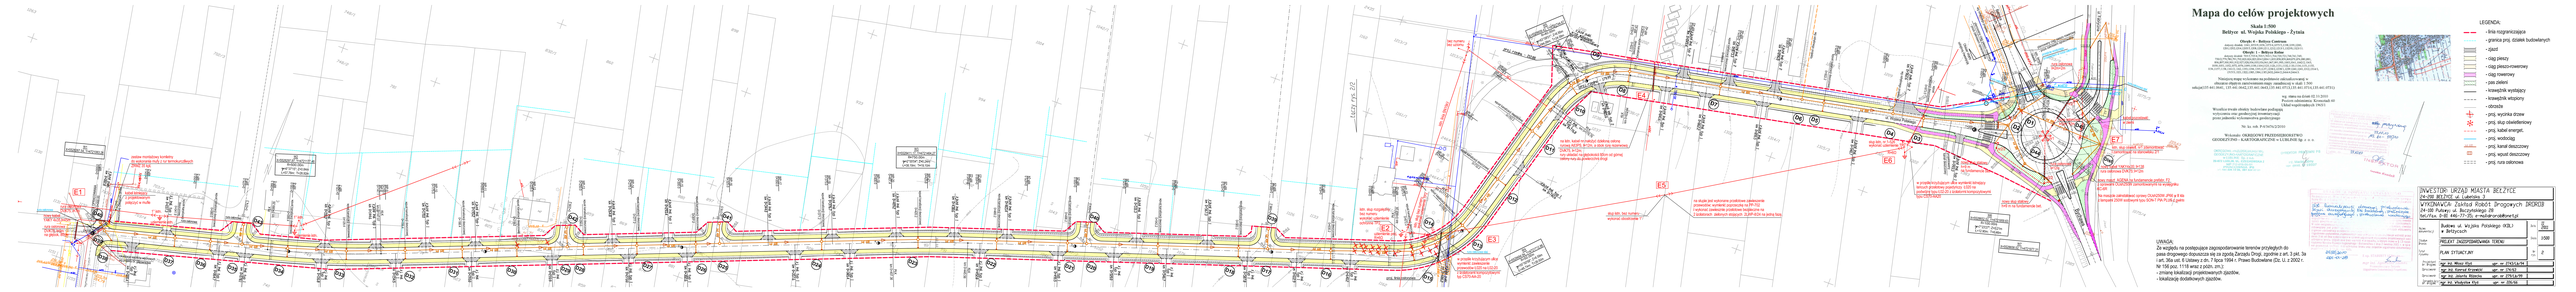
Mapa do celów projektowych
Skala 1:500
Bełżyce ul. Wojska Polskiego - Żytnia
Obręb nr 1 Bełżyce Centrum
Obręb nr 2 Bełżyce Kolonia
Wykonawca: GEODEZYJNO - KARTOGRAFICZNE s. CZERLONE Sp. z o. o.
Wykonano: GEODEZYJNY PRZEDSIĘBIORSTWO GEODEZYJNO - KARTOGRAFICZNE s. CZERLONE Sp. z o. o.
Wysokości zostały obsłane budynków podłączeniowych wykonano wraz geodezyjną inwentaryzacją powykonawczą.
Nr. ks. tab. P-6/1671/2/2020
LEGENDA:
- linia rozgraniczająca
- granica proj. działek budowlanych
- gazd
- ogg piesy
- ogg piesio-rowerowy
- ogg rowerowy
- pas zieleni
- krawężnik wystający
- krawężnik wtopiony
- obrzeże
- proj. wyczyrka stzew
- proj. słup oświetleniowy
- proj. kabel energet.
- proj. wodociąg
- proj. kanał deszczowy
- proj. wpust deszczowy
- proj. rura osłonowa
UWAGA:
Za względu na postępujące zagospodarowanie terenów przyległych do pasa drogowego dopuszcza się za zgodą Zarządu Drogi, zgodnie z art. 3 pkt. 3a ust. 5 Ustawy z dn. 7 lipca 1994 r. Prawo Budowlane (Dz. U. z 2002 r. Nr 156 poz. 1118 wraz z późn. zm.):
- zmiany lokalizacji projektowanych zjazdów,
- lokalizację dodatkowych zjazdów.
INWESTOR: URZĄD MIASTA BEŁŻYCE
24-200 BEŁŻYCE ul. Lubelska 7
WYKONAWCA: Zakład Robót Drogowych ZBDRSB
24-200 Bełżyce ul. Bezrzeczyńska 20
tel./fax: 0-81 / 85 75 276, e-mail:zbdrsb@bnet.pl
Budowa ul. Wojska Polskiego WBJ
w Bełżycach
PROJEKT ZAGOSPODAROWANIA TERENU
PLAN SYTUACYJNY
mgr inż. Konrad Kowalski upr. nr. 174/93
mgr inż. Jacek Wiącek upr. nr. 276/Lb/96
mgr inż. Władysław Kus upr. nr. 206/90
skala 1:500
1056
2