Integralną część mapy do celów projektowych stanowi karta rejestracyjna. Ark. 1 (2)

Obiekt: działka 368, 591 Obręb: 321401_1.0009 Miasto: 321401_1 Stargard Powiat: stargardzki Województwo: zachodniopomorskie	GEODEZJA Piotr Chojnacki ul. Rynek Staromiejski 5/1 73-110 Stargard tel. 91 834 73 07 kom. 609 416 757
SKALA: 1:500 Układ współrzędnych: 2000 Poziom odniesienia wysokości: PL-EVRF2007-NH	Wykonano metodą: wektorową
Kierownik roboty: Piotr Chojnacki upr. nr 18944 zakres I, II	Wykonano w ramach roboty geodezyjnej: NG.II.66401.2175.2023.AU
Mapę do celów projektowych sporządzono przy wykorzystaniu: 1. Mapy zasadniczej w skali 1:500 sekcje: 5.198.21.21.2.1,2; 5.198.21.16.4.1,3; 5.198.21.16.2.3 ~~2. Danych branżowych części uzbrojenia podziemnego~~ ~~3. Pomiaru zieleni wysokiej i pomników przyrody oraz innych obiektów wskazanych przez projektanta~~ ~~4. Opracowanych geodezyjnie elementów planu zagospodarowania przestrzennego (linie rozgraniczające, linie regulacyjne, osie ulic).~~	W zakresie opracowania znajdują się punkty osnowy geodezyjnej nr: 5.198.21-1200 Podlegające ochronie na podst. art. 15, art. 48, pkt 3 Ustawy Prawo Geodezyjne i Kartograficzne
Na mapie do celów projektowych wykazano następujące uzgodnione przez ZUDP projekty sieci uzbrojenia terenu: 935/2007, 99/2008, 728/2012, 718/2007, 129/2015, 166/2021	Granice i nr działek ewidencyjnych według danych Starostwa Powiatowego w Stargardzie Wydział Geodezji, Kartografii i Katastru z dnia: 29.09.2023 r.
Informacje dodatkowe: 1. Zakres pomiaru ——————— 2. Redakcja znaków zgodna z Rozporządzeniem Ministra Administracji i Cyfryzacji z dnia 02.11.2015 r. w sprawie bazy danych obiektów topograficznych oraz mapy zasadniczej. 3. Mapa nadaje się do celów projektowych w zakresie pomiaru. 4. Stopień kartometryczności mapy do celów projektowych jest zgodny z przepisami Rozporządzenia Ministra Spraw Wewnętrznych i Administracji z dnia 09.11.2011 r. w sprawie standardów technicznych wykonywania geodezyjnych pomiarów sytuacyjnych i wysokościowych oraz opracowywania i przekazywania wyników tych pomiarów do państwowego zasobu geodezyjnego i kartograficznego. 5. Wszystkie trwałe obiekty budowlane podlegają wytyczeniu przez jednostkę wykonawstwa geodezyjnego. 6. Nie wyklucza się istnienia w terenie również uzbrojenia o którym brak było informacji branżowych i nie zostało odnalezione w czasie inwentaryzacji geodezyjnej.	Uwaga: Granice działek w zakresie opracowania są granicami prawnie obowiązującymi. Mapa do celów projektowych wykonana bez ustalenia obciążeń służebnościami gruntowymi. Rejestracja:
Uzbrojenie opracowano na podstawie: ~~1. Danych branżowych - z literą B.~~ ~~2. Pośredniego ustalenia przebiegu aparaturą elektromagnetyczną - z literą A.~~ 3. Bezpośrednich pomiarów powykonawczych - bez litery. W związku z tym w częściach 1 i 2 nie gwarantuje się kompletności, a dokładność położenia uzbrojenia na mapie może być niższa od dokładności kartometrycznej mapy.	
Aktualność mapy do celów projektowych na dzień: 09.10.2023r. Sporządzono dnia: 20.10.2023 r.	Kierownik jednostki wykonawstwa geodezyjnego:

Integralną część mapy do celów projektowych stanowi karta rejestracyjna.

Obiekt: działka 368, 591 Obręb: 321401_1.0009 Miasto: 321401_1 Stargard Powiat: stargardzki Województwo: zachodniopomorskie	GEODEZJA Piotr Chojnacki ul. Rynek Staromiejski 5/1 73-110 Stargard tel. 91 834 73 07 kom. 609 416 757
SKALA: 1:500 Układ współrzędnych: 2000 Poziom odniesienia wysokości: PL-EVRF2007-NH	Wykonano metodą: wektorową
Kierownik roboty: Piotr Chojnacki upr. nr 18944 zakres I, II	Wykonano w ramach roboty geodezyjnej: NG.II.66401.2175.2023.AU
Mapę do celów projektowych sporządzono przy wykorzystaniu: 1. Mapy zasadniczej w skali 1:500 sekcje: 5.198.21.21.2.1,2; 5.198.21.16.4.1,3; 5.198.21.16.2.3 ~~2. Danych branżowych części uzbrojenia podziemnego~~ ~~3. Pomiaru zieleni wysokiej i pomników przyrody oraz innych obiektów wskazanych przez projektanta~~ ~~4. Opracowanych geodezyjnie elementów planu zagospodarowania przestrzennego (linie rozgraniczające, linie regulacyjne, osie ulic).~~	W zakresie opracowania znajdują się punkty geodezyjnej nr: 5.198.21-1200 Podlegające ochronie na podst. art. 15, art. pkt 3 Ustawy Prawo Geodezyjne i Kartograficzne
Na mapie do celów projektowych wykazano następujące uzgodnione przez ZUDP projekty sieci uzbrojenia terenu: 935/2007, 99/2008, 728/2012, 718/2007, 129/2015, 166/2021	Granice i nr działek ewidencyjnych według Starostwa Powiatowego w Stargardzie Wydział Geodezji, Kartografii i Katastru z dnia: 29.09.2023 r.
Informacje dodatkowe: 1. Zakres pomiaru ——————— 2. Redakcja znaków zgodna z Rozporządzeniem Ministra Administracji i Cyfryzacji z dnia 02.11.2015 r. w sprawie bazy danych obiektów topograficznych oraz mapy zasadniczej. 3. Mapa nadaje się do celów projektowych w zakresie pomiaru. 4. Stopień kartometryczności mapy do celów projektowych jest zgodny z przepisami Rozporządzenia Ministra Spraw Wewnętrznych i Administracji z dnia 09.11.2011 r. w sprawie standardów technicznych wykonywania geodezyjnych pomiarów sytuacyjnych i wysokościowych oraz opracowywania i przekazywania wyników tych pomiarów do państwowego zasobu geodezyjnego i kartograficznego. 5. Wszystkie trwałe obiekty budowlane podlegają wytyczeniu przez jednostkę wykonawstwa geodezyjnego. 6. Nie wyklucza się istnienia w terenie również uzbrojenia o którym brak było informacji branżowych i nie zostało odnalezione w czasie inwentaryzacji geodezyjnej.	Uwaga: Granice działek w zakresie opracowania są granicami prawnie obowiązującymi. Mapa do celów projektowych wykonana bez obciążeń służebnościami gruntowymi. Rejestracja:
Uzbrojenie opracowano na podstawie: ~~1. Danych branżowych - z literą B.~~ ~~2. Pośredniego ustalenia przebiegu aparaturą elektromagnetyczną - z literą A.~~ 3. Bezpośrednich pomiarów powykonawczych - bez litery. W związku z tym w częściach 1 i 2 nie gwarantuje się kompletności, a dokładność położenia uzbrojenia na mapie może być niższa od dokładności kartometrycznej mapy.	
Aktualność mapy do celów projektowych na dzień: 09.10.2023r. Sporządzono dnia: 20.10.2023 r.	Kierownik jednostki wykonawstwa geodezyjnego:

Ark. 2 (2)

osnowy

48,

danych

ustalenia

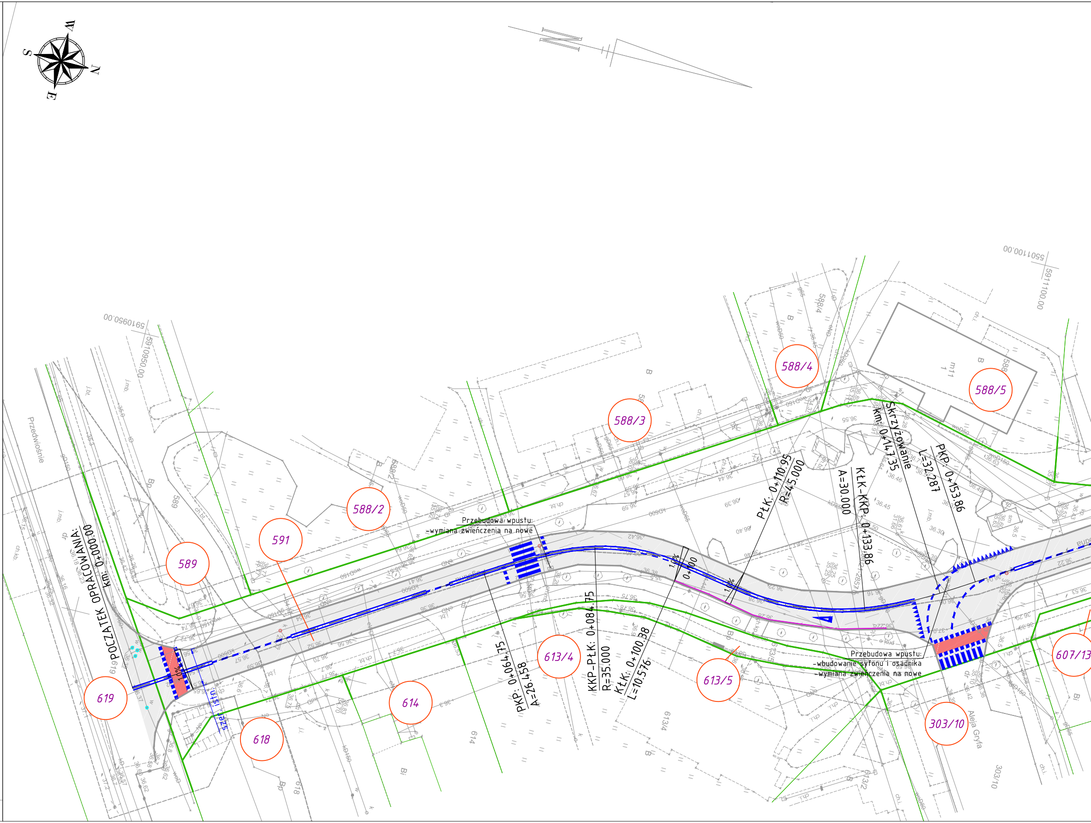
W
N
E
S
5910950.00
5911100.00
Przedwiośnie
POCZĄTEK OPRACOWANIA:
km: 0+000.00
10%
szer. istn.
Przebudowa wpustu:
-wymiana zwieńczenia na nowe
PKP: 0+064.75
A=26.458
KKP-PŁK: 0+084.75
R=35.000
KŁK: 0+100.38
L=10.576
0+100
PŁK: 0+110.95
R=45.000
KŁK-KKP: 0+133.86
A=30.000
Skrzyżowanie
km: 0+147.35
L=32.287
PKP: 0+153.86
Przebudowa wpustu:
-wbudowanie syfonu i osadnika
-wymiana zwieńczenia na nowe
Aleja Gryfa
619
589
591
588/2
588/3
588/4
588/5
613/4
613/5
614
618
303/10
607/13

m. Stargard

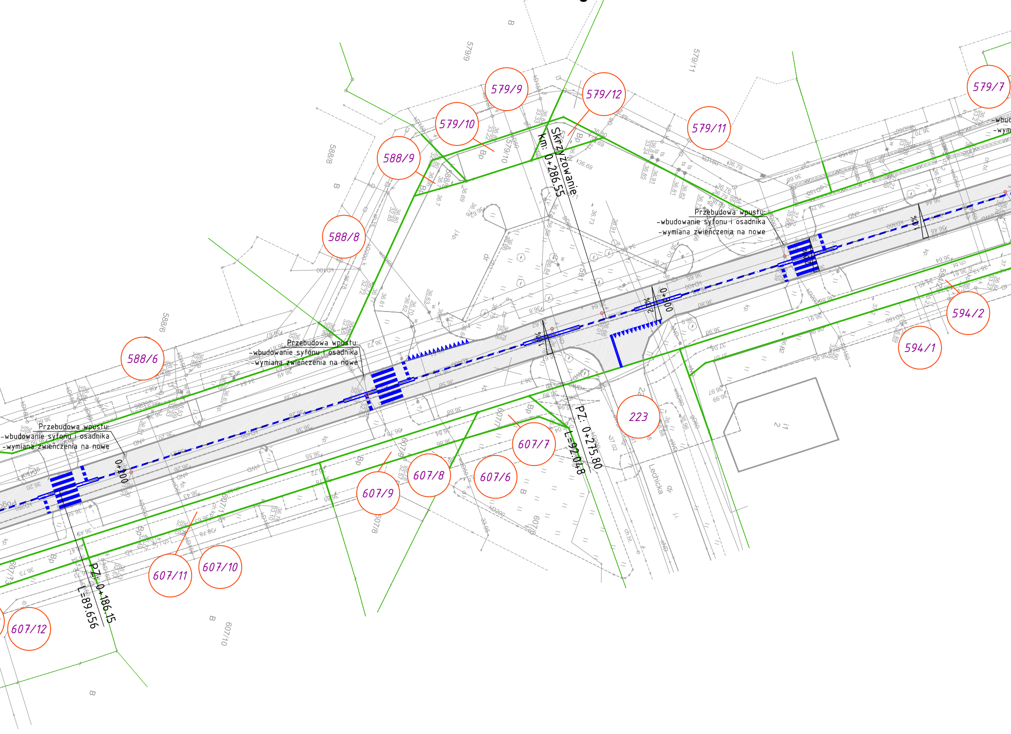
579/9
579/12
579/7
579/10
579/11
588/9
588/8
588/6
Skrzyżowanie
km: 0+286.55
Przebudowa wpustu:
-wbudowanie syfonu i osadnika
-wymiana zwieńczenia na nowe
Przebudowa wpustu:
-wbudowanie syfonu i osadnika
-wymiana zwieńczenia na nowe
Przebudowa wpustu:
-wbudowanie syfonu i osadnika
-wymiana zwieńczenia na nowe
0+300
0+200
594/2
594/1
223
607/7
607/8
607/6
607/9
607/11
607/10
607/12
PZ: 0+275.80
L=92.048
PZ: 0+186.15
L=89.656
Lechicka
2

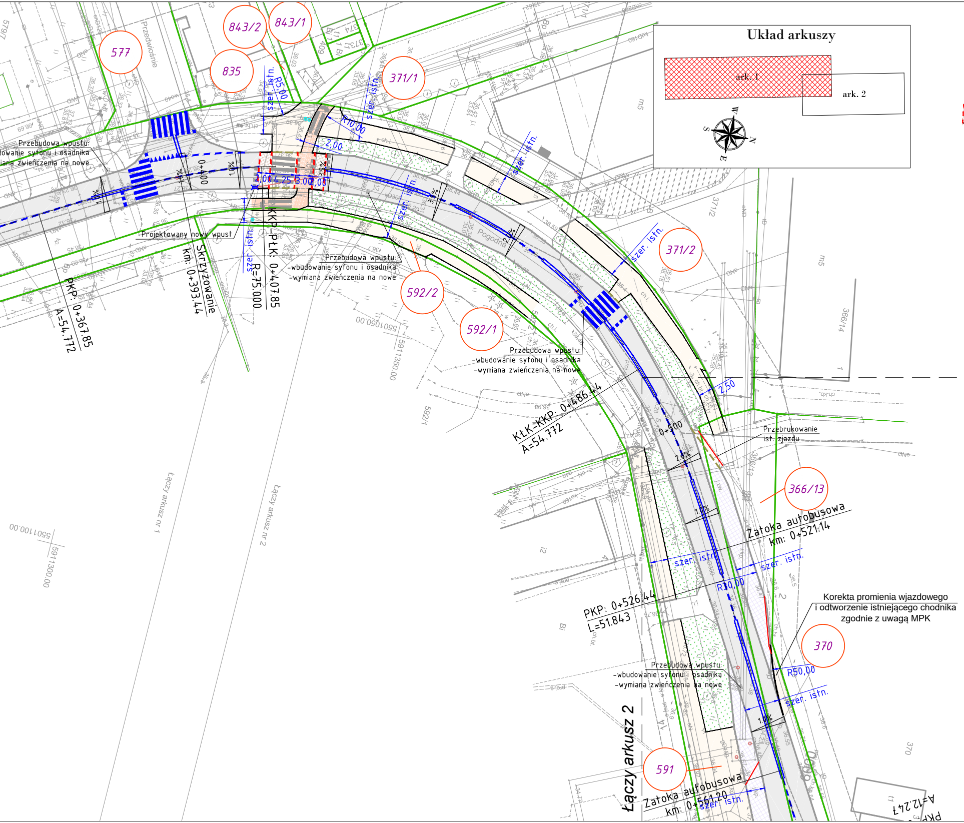
Układ arkuszy
ark. 1
ark. 2
W
S
N
E
577
835
843/2
843/1
371/1
371/2
592/2
592/1
366/13
370
591
Przedwiośnie
Pogodna
Przebudowa wpustu:
-wbudowanie syfonu i osadnika
-wymiana zwieńczenia na nowe
Projektowany nowy wpust
Skrzyżowanie
km: 0+393.44
PKP: 0+367.85
A=54.772
KKP-PŁK: 0+407.85
R=75.000
KŁK-KKP: 0+486.44
A=54.772
PKP: 0+526.44
L=51.843
Zatoka autobusowa
km: 0+521.14
Zatoka autobusowa
km: 0+561.20
Przebrukowanie
ist. zjazdu
Korekta promienia wjazdowego
i odtworzenie istniejącego chodnika
zgodnie z uwagą MPK
szer. istn.
R5,00
R10,00
R50,00
2,00
4,25
3,00
2,50
0+400
0+500
Łączy arkusz 2
Łączy arkusz nr 1
Łączy arkusz nr 2
5591050.00
5591100.00
5911350.00
5911300.00

LEGENDA Branża drogowa

▨	projektowany remont jezdni
▨	projektowana nowa konstrukcja jezdni
▨	projektowana nawierzchnia chodników z kostki betonowej koloru szarego
▨	projektowane wyniesione przejście dla pieszych
▨	projektowana nawierzchnia zatok autobusowych z kostki kamiennej 15/17cm
▨	projektowana zieleń
⌧	projektowany wpust uliczny
—	istniejący krawężnik betonowy
—	krawężnik betonowy wyniesiony 15x30cm
- - -	opornik betonowy 12x25cm
—	obrzeże betonowe 8x30cm
- - -	opornik kamienny 15x30cm
—	istniejąca granica działek
—	ściek przykrawężnikowy
1/1	numer ewidencyjny działki istniejącej
- - -	istniejące oznakowanie poziome do odtworzenia
○	wymiana i regulacja włazów nastudziennych
○	regulacja trzpieni zasuw strefowych i hydrantów
—	zabezpieczenie ist.sieci teletechnicznej rurą osłonową
—	zabezpieczenie ist.sieci elektoenergetycznej rurą osłonową

Łączy arkusz 2

Wykonawca:

Drogowa Pracownia Projektowa
„A3" Justyna Roman
72-004 Tanowo, ul. Dębowa 24
602 239 631
a3justyna@gmail.com
NIP: 927-172-05-50; Regon: 320140489

Inwestor:

Gmina Miasto Stargard
ul. Hetmana Stefana
Czarneckiego 17
73 - 110 Stargard

Nazwa inwestycji:

Modernizacja ulic Pogodnej i Alei Żołnierza Bocznej w Stargardzie

Tytuł rysunku:

PLAN SYTUACYJNY

Branża:	Stadium:
Drogowa	PW
Autor projektu/Projektant:	Podpis:
mgr inż. Justyna Roman upr. bud. w specjaności drogowej do projektowania i kierowania robotami budowlanymi bez ograniczeń nr ZAP/0074/PWOD/10	Roman
Opracowujący:	Podpis:
mgr inż. Tomasz Lewartowski	Lew

Data:	Skala:	Nr rysunku:
Grudzień 2023	1:500	**2** **ark. 1 z 2**