


PRZEKRÓJ B-B

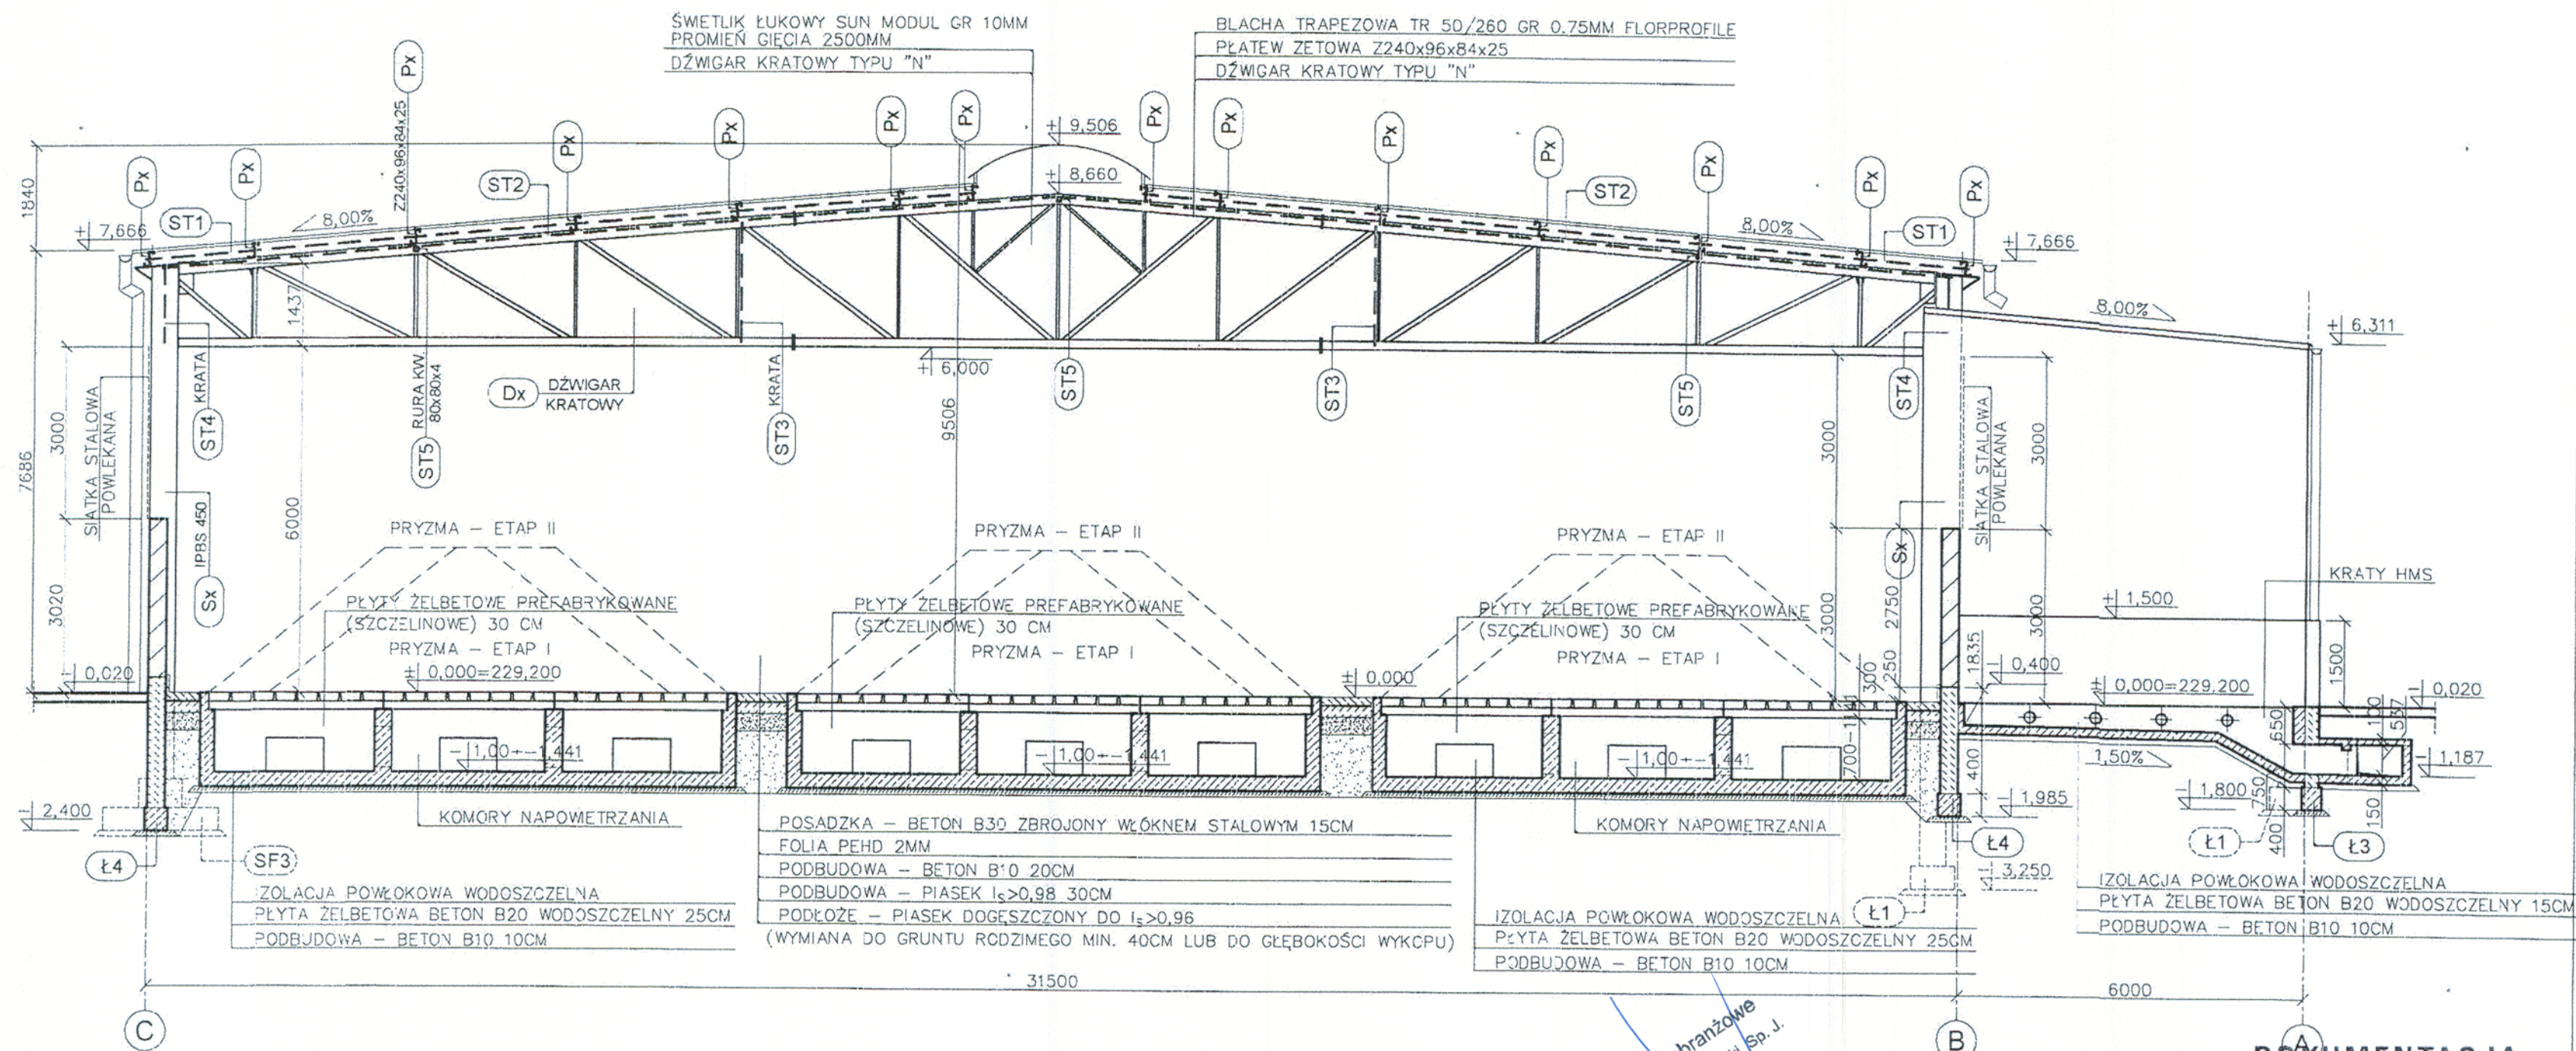

PETR-MONT
Piotr Mundzik
ul. Ogrodowa 5, 26-680 Wierzbica
REG. 146118990 NIP 7991377033

Chem-Montaż Sp. z o.o.
26-670 PIONKI, ul. Przemysłowa 2
NIP 7962414895

Przedsiębiorstwo Wielobranżowe
Bemat, Janczyk Wawrzycki Sp. J.
mgr inż. Marcin Wawrzycki
upr. bud. nr KL-24/2002

DOKUMENTACJA POWYKONAWCZA
PROBUD Sp. z o.o.

33-100 TARNÓW, ul. Boja Żeleńskiego 4, tel: (014) 621 61 48, fax: (014) 628 37 21

Zespół autorski: mgr inż. arch. Małgorzata BARAN nr upr. proj. MPOIA 07/02 mgr inż. Elżbieta KARASIŃSKA Nr upr. GT-IV-63/152/76 mgr inż. Bogusław ZAJĄC	Podpis: 	Opracowanie: PROJEKT WYKONAWCZY Przedmiot: ZAKŁAD GOSPODARKI ODPADAMI KOMUNALNYMI W RZĘDOWIE WRAZ Z NIEZBEDNYMI URZĄDZENIAMI INFRASTRUKTURY TECHNICZNEJ RZĘDÓW 40, 28-142 TUCZEPY ZAKŁAD GOSPODARKI ODPADAMI KOMUNALNYMI KOMPOSTOWNIA, WENTYLATOROWNIA, BIOFILTRY Obiekt Nr 13-17 Branża: ARCHITEKTURA + KONSTRUKCJA Rysunek: PRZEKRÓJ B-B
Sprawdził: mgr inż. arch. Maciej NEJMAN nr upr. proj. BUA-NB-8346/63/89 mgr inż. Włodzimierz PIASEK Nr upr. GT-IV-63/52/77		Skala: 1:100 Nr rys.: 6