MAPA DO CELÓW PROJEKTOWYCH

Skala 1:500

województwo pomorskie.
gmina Kobylnica - 221206_2
obręb Żelkówko (wieś Żelki) - 221206_2.0032
obiekt: działki nr 19, 21, 303

Mapa wykonana przez:
GEOSERVICE Mariusz Deka
Mape opracowano na podstawie
mapy zasadniczej w skali 1:500
Id pracy geodezyjnej: 6640.3947.2023
Data opracowania mapy: 15.11.2023r.
Sporządził:

GEODETA UPRAWNIONY
Mariusz Deka
Zezwolenie GUGiK nr 20547

GEOSERVICE
Mariusz Deka
ul. Akacjowa 20, 76-200 SŁUPSK
biuro@geoservice-slupsk.pl
tel. 507 145 797
NIP 839 256 17 65, Regon 386328075

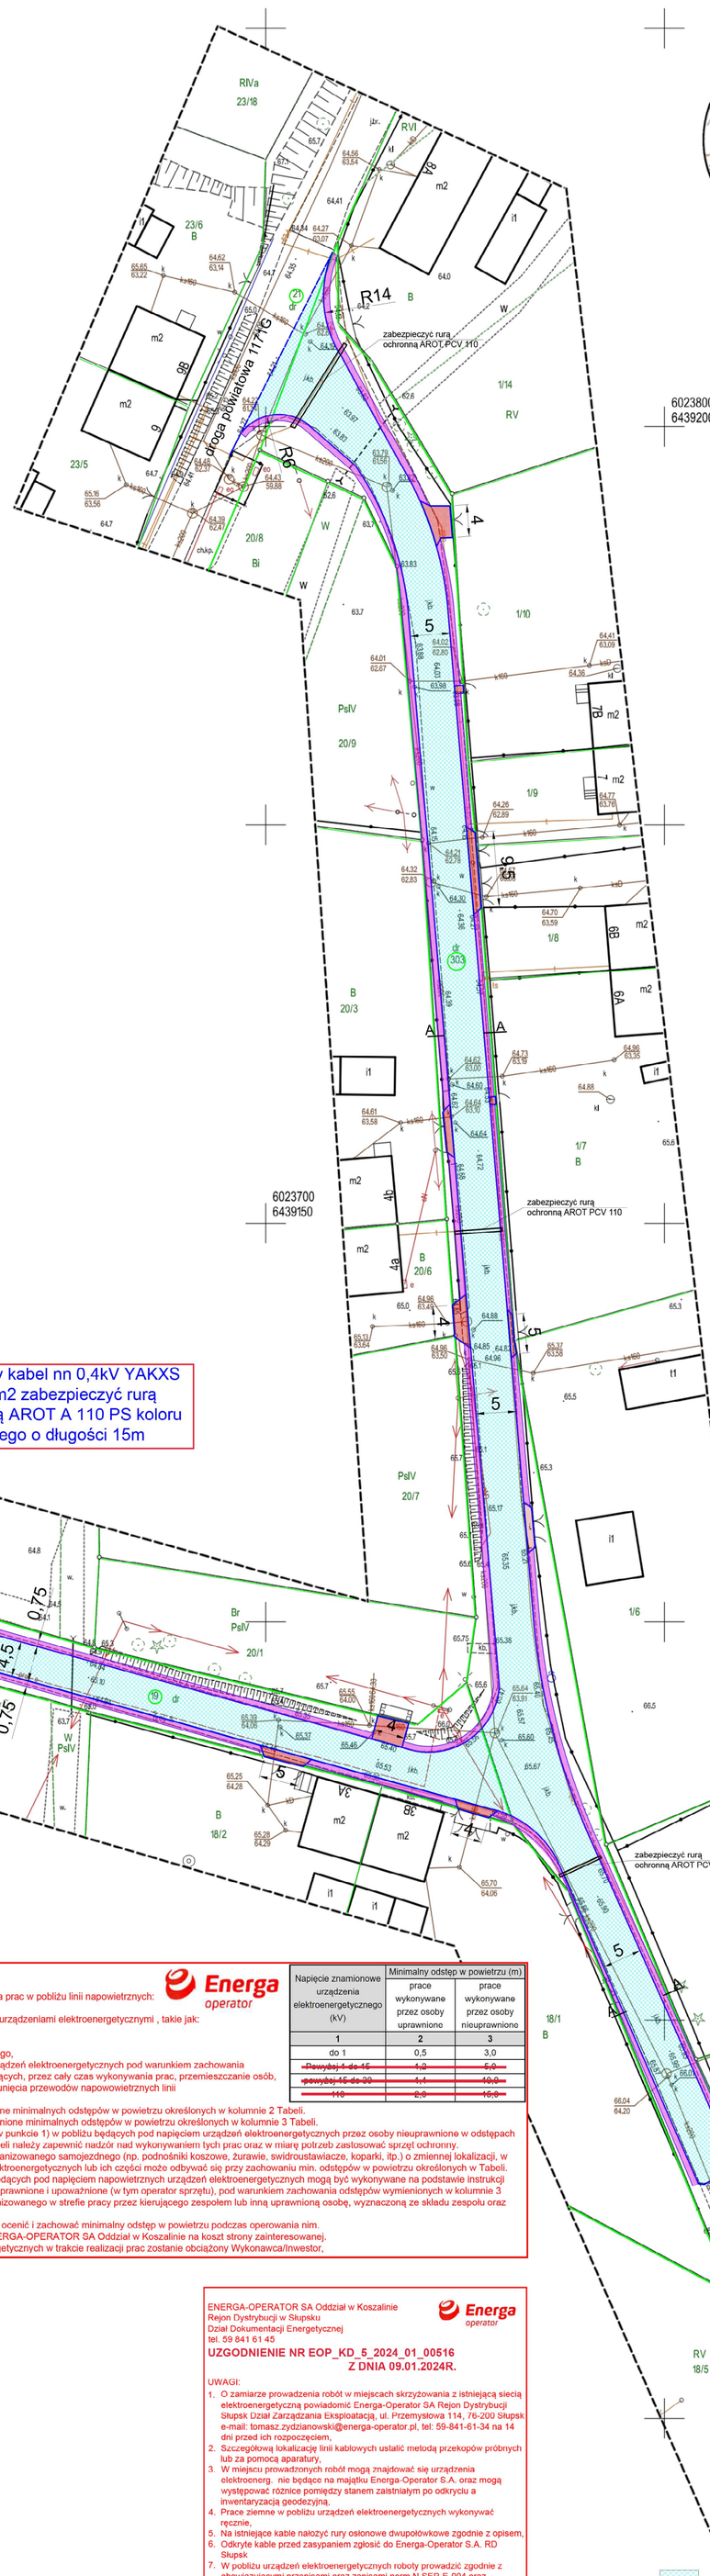

Uwaga:
1. Układ współrzędnych płaskich: 2000 strefa 6
2. Układ odniesienia wysokości: PL-EVRF2007_NH
3. Mapę sporządzono bez ustalania służebności gruntowych ujawnionych w księgach wieczystych
4. Zakres aktualizacji wyznacza obwiednia mapy.
5. W zakresie mapy znajdują się punkty osnowy geodezyjnej prawem chronione: --- brak ----
6. Nie wyklucza się istnienia w terenie innych urządzeń podziemnych nie ujawnionych na niniejszej mapie, które nie zostały zgłoszone do inwentaryzacji.
7. Granice działek ewidencyjnych wniesiono na podstawie bazy numerycznej ewidencji gruntów i budynków Starostwa Powiatowego w Słupsku.

Poświadczam, że niniejszy dokument został opracowany w wyniku prac geodezyjnych i kartograficznych, których rezultaty zawiera operat techniczny pozytywnie zweryfikowany. Jednocześnie informuję, że jestem świadomy odpowiedzialności karnej za złożenie fałszywego oświadczenia	
Identyfikator prac geodezyjnych	6640.3947.2023
Organ służby geodezyjnej, który Otrzymał zgłoszenie prac geodezyjnych	Starosta Słupski
Wykonawca prac geodezyjnych	GEOSERVICE Mariusz Deka
Numer operatu w zasobie. Data i numer sporządzenia pozytywnego protokołu weryfikacji operatu technicznego	P.2212.2023.3614 20.11.2023r. 6640.3947.2023_46568
Imię i nazwisko oraz numer uprawnień zawodowych kierownika prac	Mariusz Deka upr. nr 20547

Mariusz Deka
Elektronicznie podpisany przez Mariusz Deka
Data: 2023.11.21 15:43:24 +01'00'

Istniejący kabel nn 0,4kV YAKXS 4x120mm2 zabezpieczyć rurą osłonową AROT A 110 PS koloru niebieskiego o długości 15m

ENERGA-OPERATOR SA przedstawia zalecenia wykonywania prac w pobliżu linii napowietrznych:

1) Prace budowlane i inne prace niezwiązane bezpośrednio z urządzeniami elektroenergetycznymi , takie jak:
- prace przy użyciu sprzętu zmechanizowanego,
- prace transportowe,
- ustawianie innego sprzętu oraz wyposażenia budowlanego,

Mogą być wykonywane w pobliżu będących pod napięciem urządzeń elektroenergetycznych pod warunkiem zachowania odpowiednich minimalnych odstępów w powietrzu uwzględniających, przez cały czas wykonywania prac, przemieszczanie osób, narzędzi i sprzętu, wystąpienie kołysania ładunków oraz przesunięcia przewodów napowowietrznych linii elektroenergetycznych:
a) w przypadku prac wykonywanych przez osoby uprawnione minimalnych odstępów w powietrzu określonych w kolumnie 2 Tabeli.
b) w przypadku prac wykonywanych przez osoby nieuprawnione minimalnych odstępów w powietrzu określonych w kolumnie 3 Tabeli.

2) W przypadku konieczności wykonywania prac określonych w punkcie 1) w pobliżu będących pod napięciem urządzeń elektroenergetycznych przez osoby nieuprawnione w odstępach mniejszych niż minimalne odstępy określone w kolumnie 3 Tabeli należy zapewnić nadzór nad wykonywaniem tych prac oraz w miarę potrzeb zastosować sprzęt ochronny.
3) Wykonywanie prac budowlanych przy użyciu sprzętu zmechanizowanego samojezdnego (np. podnośniki koszowe, żurawie, swidroustawiacze, koparki, itp.) o zmiennej lokalizacji, w pobliżu będących pod napięciem napowietrznych urządzeń elektroenergetycznych lub ich części może odbywać się przy zachowaniu min. odstępów w powietrzu określonych w Tabeli.
4) Prace przy użyciu sprzętu zmechanizowanego, w pobliżu będących pod napięciem napowietrznych urządzeń elektroenergetycznych mogą być wykonywane na podstawie instrukcji eksploatacji, w tym instrukcji wykonywania prac, przez osoby uprawnione i upoważnione (w tym operator sprzętu), pod warunkiem zachowania odstępów wymienionych w kolumnie 3 Tabeli oraz zapewnienia nadzorowania pracy sprzętu zmechanizowanego w strefie pracy przez kierującego zespołem lub inną uprawnioną osobę, wyznaczoną ze składu zespołu oraz wyłączoną z wykonywania pracy przez kierującego zespołem.
5) Operator powinien ustawić sprzęt tak, aby mógł jak najlepiej ocenić i zachować minimalny odstęp w powietrzu podczas operowania nim.
6) Usuwanie kolizji lub przebudowa możliwa jest za zgodą ENERGA-OPERATOR SA Oddział w Koszalinie na koszt strony zainteresowanej.
7) Za wszelkie uszkodzenia istniejących urządzeń elektroenergetycznych w trakcie realizacji prac zostanie obciążony Wykonawca/Inwestor,

Napięcie znamionowe urządzenia elektroenergetycznego (kV)	Minimalny odstęp w powietrzu (m)	
	prace wykonywane przez osoby uprawnione	prace wykonywane przez osoby nieuprawnione
1	2	3
do 1	0,5	3,0
~~Powyżej 1 do 15~~	~~1,2~~	~~5,0~~
~~Powyżej 15 do 20~~	~~1,1~~	~~10,0~~
~~110~~	~~2,0~~	~~15,0~~

ENERGA-OPERATOR SA Oddział w Koszalinie
Rejon Dystrybucji w Słupsku
Dział Dokumentacji Energetycznej
tel. 59 841 61 45

UZGODNIENIE NR EOP_KD_5_2024_01_00516
Z DNIA 09.01.2024R.

UWAGI:
1. O zamiarze prowadzenia robót w miejscach skrzyżowania z istniejącą siecią elektroenergetyczną powiadomić Energa-Operator SA Rejon Dystrybucji Słupsk Dział Zarządzania Eksploatacją, ul. Przemysłowa 114, 76-200 Słupsk e-mail: tomasz.zydzianowski@energa-operator.pl, tel: 59-841-61-34 na 14 dni przed ich rozpoczęciem,
2. Szczegółową lokalizację linii kablowych ustalić metodą przekopów próbnych lub za pomocą aparatury,
3. W miejscu prowadzonych robót mogą znajdować się urządzenia elektroenerg. nie będące na majątku Energa-Operator S.A. oraz mogą występować różnice pomiędzy stanem zaistniałym po odkryciu a inwentaryzacją geodezyjną,
4. Prace ziemne w pobliżu urządzeń elektroenergetycznych wykonywać ręcznie,
5. Na istniejące kable nałożyć rury osłonowe dwupołówkowe zgodnie z opisem,
6. Odkryte kable przed zasypaniem zgłosić do Energa-Operator S.A. RD Słupsk
7. W pobliżu urządzeń elektroenergetycznych roboty prowadzić zgodnie z obowiązującymi przepisami oraz zapisami norm N SEP-E-004 oraz PN-E-05100
8. Za uszkodzenia sieci elektroenergetycznych powstałe w wyniku prowadzo - nych prac odpowiada wykonawca lub inwestor i jest zobowiązany do ich usunięcia na własny koszt,
9. Przy niwelacji terenu doprowadzić do zachowania normatywnej głębokości dla urządzeń energetycznych,
10. Prace budowlane przy użyciu sprzętu mechanicznego (dźwigi, koparki, podnośniki, wywrotki itp.) w miejscach zbliżeń i skrzyżowań z czynnymi liniami napowietrznymi oraz prace polegające na zakładaniu rur ochronnych na kable energetyczne wykonywać przy urządzeniach wyłączonych spod napięcia,

UZGODNIENIE JEST WAŻNE 2-LATA

Kierownik
Dział Dokumentacji Energetycznej
Łukasz Rutkowski

NAWIERZCHNIA DROGI Z BRUKOWCA

NAWIERZCHNIA ZJAZDÓW Z BRUKOWCA

NAWIERZCHNIA POBOCZY I ZJAZDÓW Z KRUSZYWA ŁAMANEGO 0-31,5

INWESTOR	GMINA KOBYLNICA UL. GŁÓWNA 20, 76-251 KOBYLNICA		
OBIEKT	PRZEBUDOWA DROGI GMINNEJ nr 114134G W M. ŻELKI.		
NAZWA RYSUNKU	ZAGOSPODAROWANIE TERENU- BRANŻA DROGOWA		RYS. 1
PROJEKTOWAŁ	inż. RAFAŁ GZYLEWSKI upr. proj. nr POM/0506/POD/21 w specjalności drogowej	podpis	data 12.2023r.